


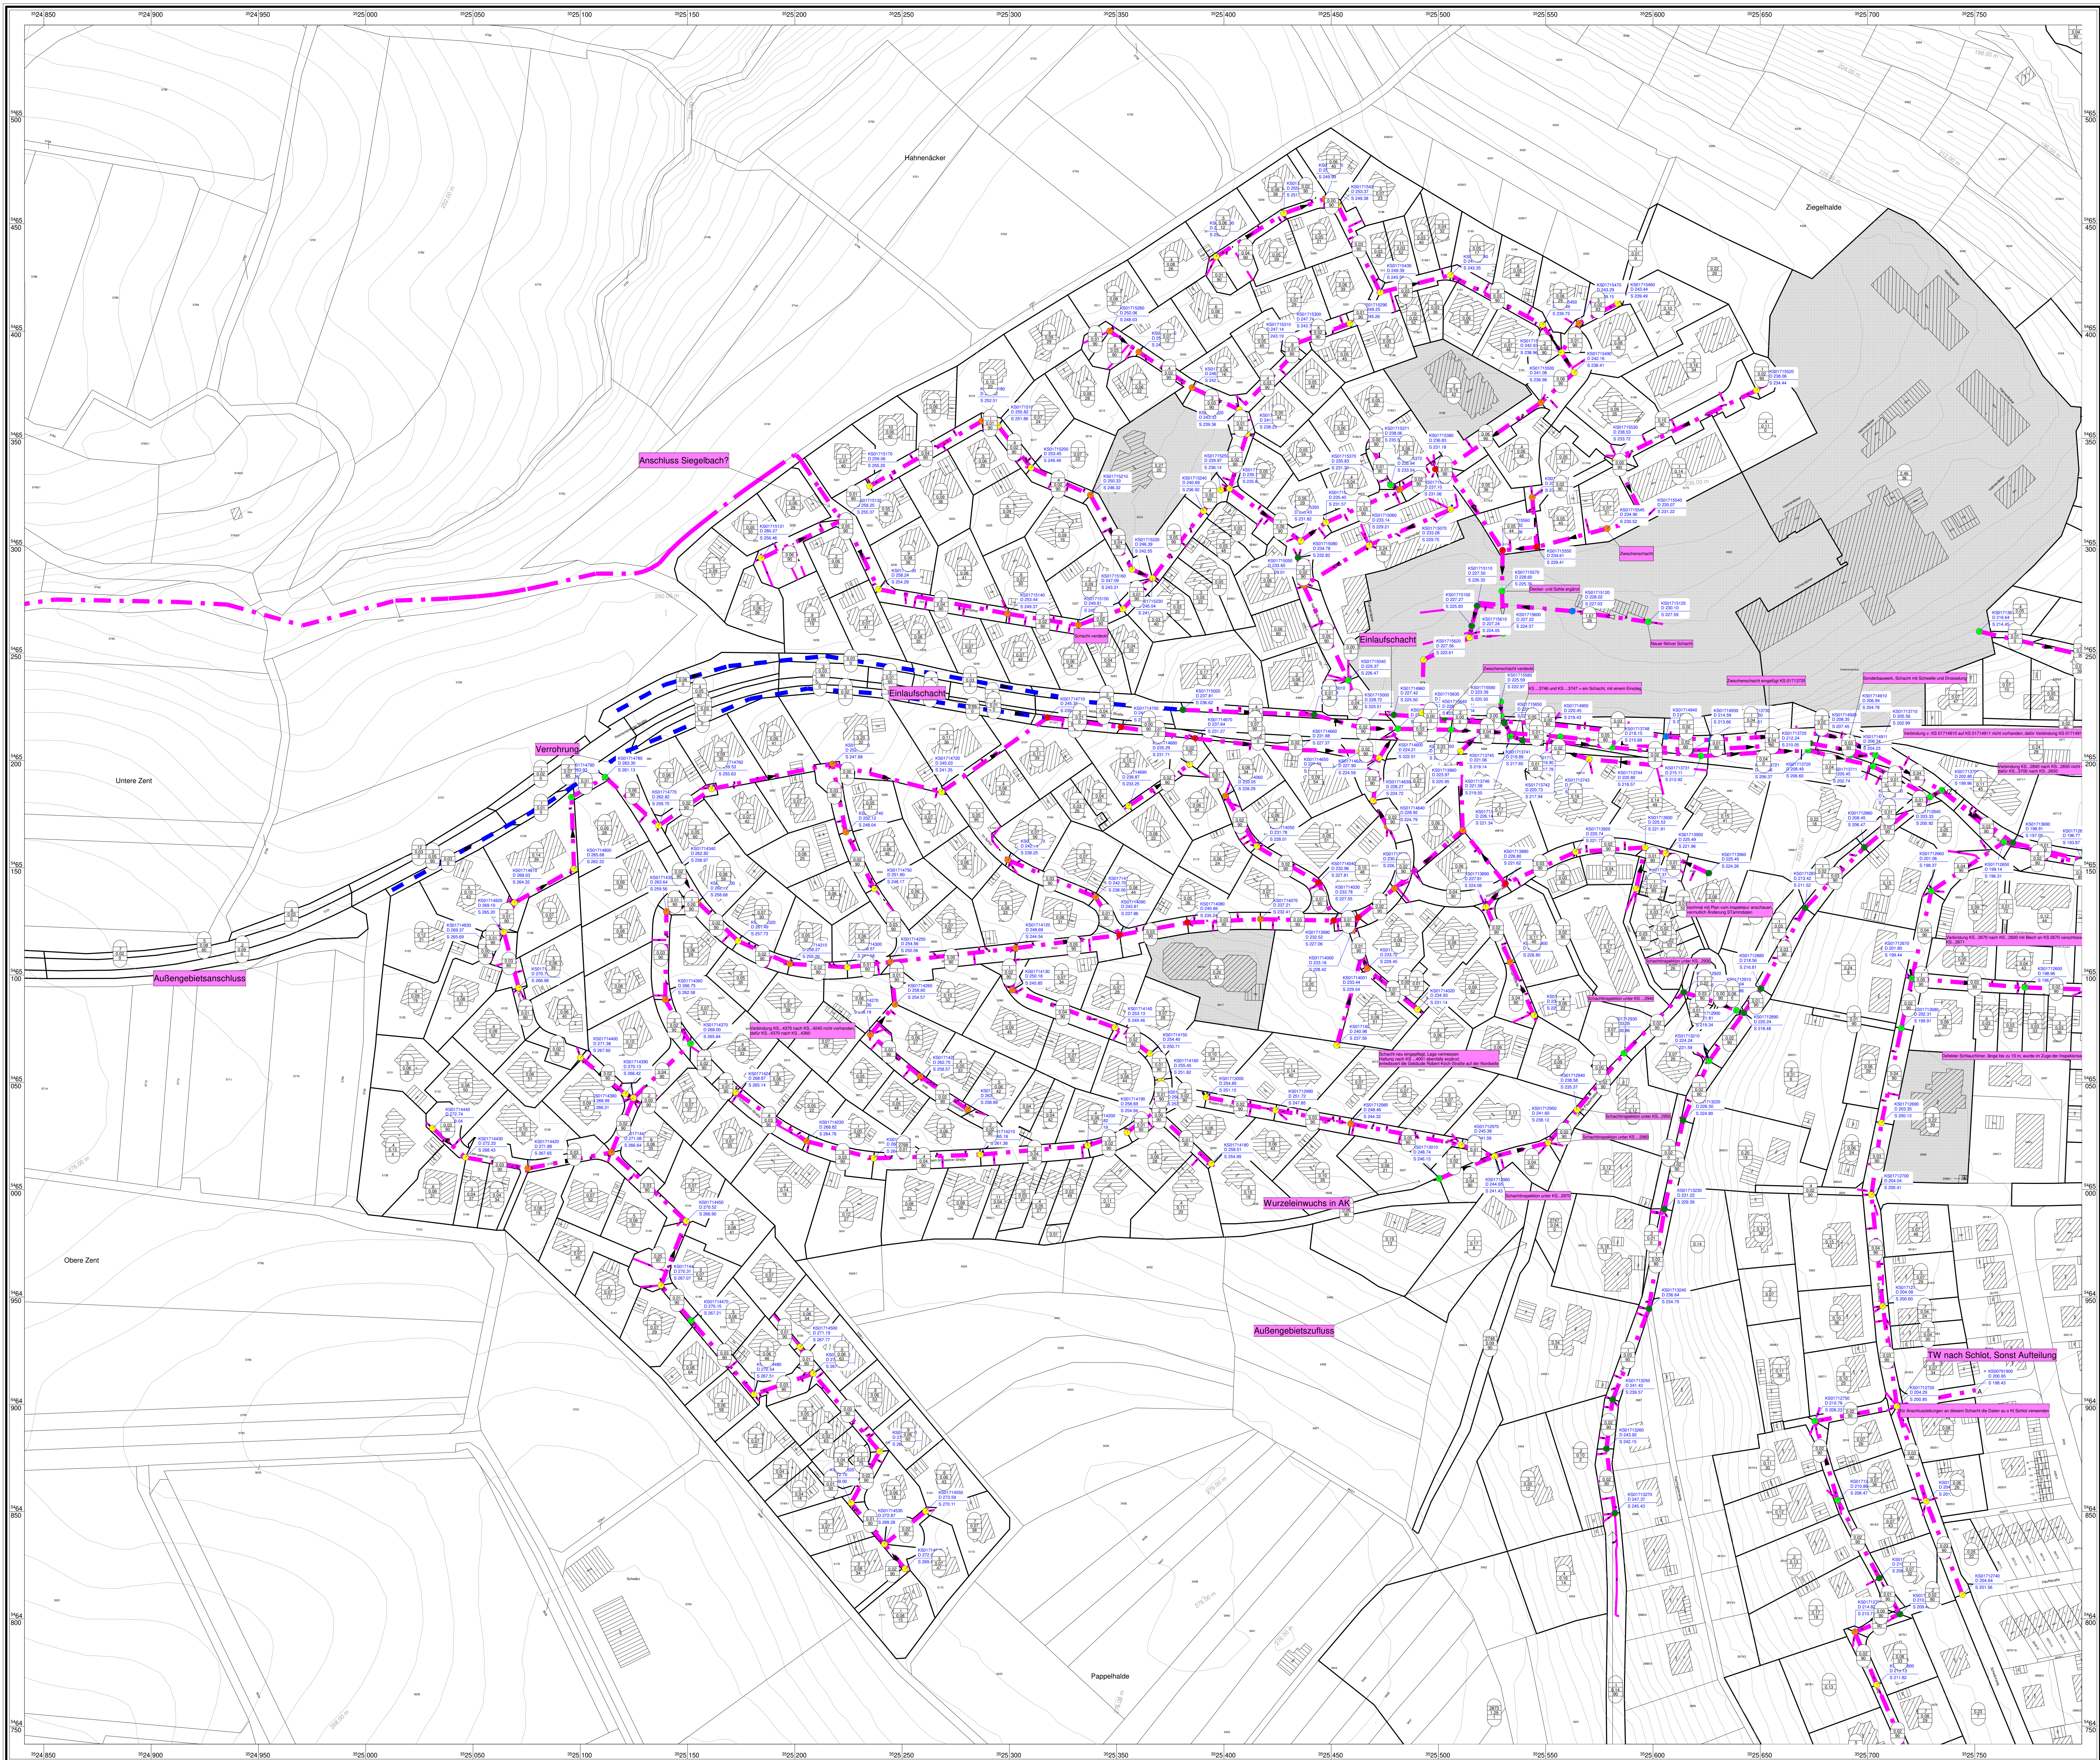

Entwässerungskennzeichen

- Eigenschaft = Mischwasser
- Eigenschaft = Regenwasser
- Eigenschaft = Schmutzwasser

Teileinzugsgebiete

88888 Nummer
0,37 Fläche [ha]
50 Befestigungsgrad [%]

Schächte

Schachtnummer
D Deckelhöhe
S Sohlhöhe

Haltungen

Kanalnummer
Material Längs
Haltungsnummer

Freispiegel
Druckrohr



Stadtplanung Landschaftsarchitektur Umweltplanung
Verkehrsplanung Siedlungswasserwirtschaft
Wasserbau Wasserversorgung Sportanlagen
Ingenieurvermessung Geo-GIS

KEHLE
INGENIEURBÜRO
GmbH

Kehle Ingenieurbüro GmbH
Keltergasse 5 74861 Neudenau
Tel. 06264/9282-0 Fax 06264/9282-29
email: neudenau@kehle-ing.de

Kreis Heilbronn
Stadt Möckmühl

Einzugsgebiete

Plan 1 von 2 Anlage 5	Datum 25.02.2021	Zeichen K2
bearbeitet	25.02.2021	K2
geprüft	25.02.2021	JM
Lageplan Maßstab 1:1000		
Bestandsplan		

Anerkant:

Planverfasser: