


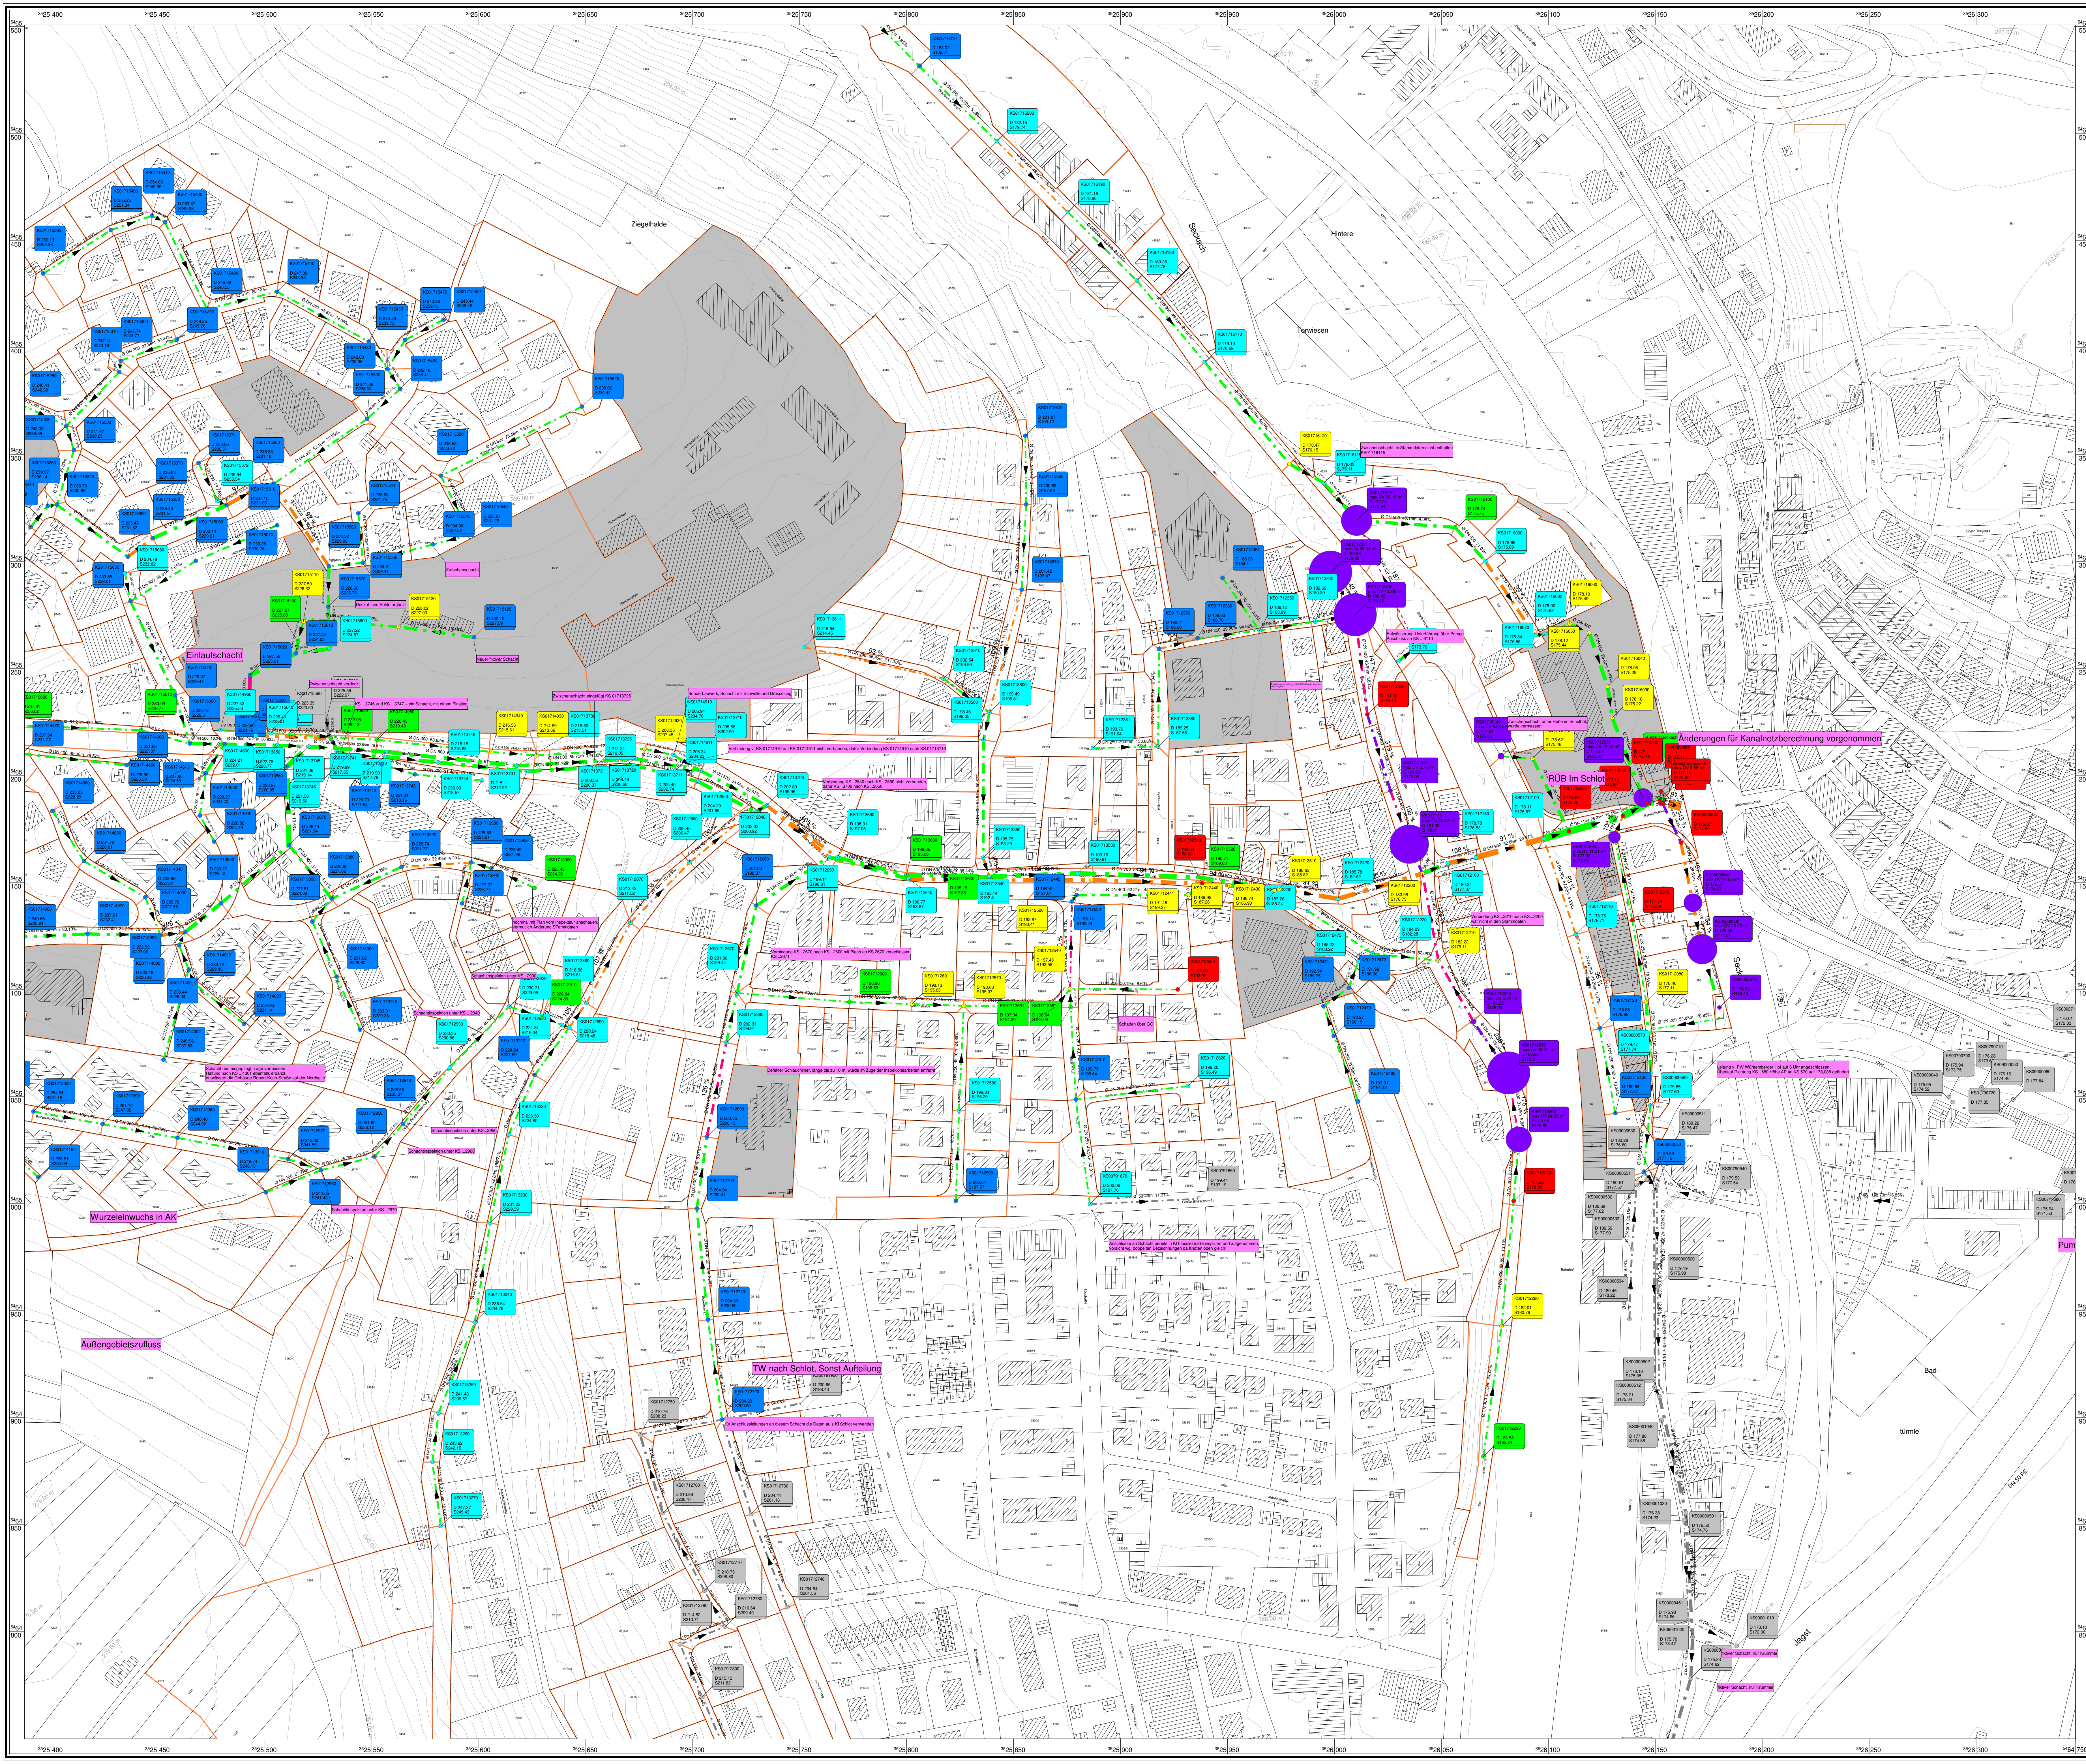

Schächte

Gefärbt nach Eigenschaft: "Deckelhöhe)-(Maximaler Wasserspiegel)"

- -5.000 <= Eigenschaft < 0.000
- 0.000 <= Eigenschaft <= 0.500
- 0.500 <= Eigenschaft <= 1.000
- 1.000 <= Eigenschaft <= 1.500
- 1.500 <= Eigenschaft <= 2.500
- 2.500 <= Eigenschaft

Halungen

Strichleitung_
Strichleitung_
Strichleitung_
Strichleitung_

Freispiegel
Druckrohr

Gefärbt nach Eigenschaft: "(Belastungsgrad)"

- 0.000 <= Eigenschaft < 90.000
- 90.000 <= Eigenschaft < 110.000
- 110.000 <= Eigenschaft < 200.000
- 200.000 <= Eigenschaft

Stadtplanung Landschaftsarchitektur Umweltplanung
Verkehrsplanung Siedlungswasserwirtschaft
Wasserbau Wasserversorgung Sportanlagen
Ingenieurvermessung Geo-GIS

KEHLE
INGENIEURBÜRO
GmbH

Kehle Ingenieurbüro GmbH
Keltergasse 5 74861 Neudenau
Tel. 06264/9282-0 Fax 06264/9282-29
email: neudenau@kehle-ing.de

Kreis Heilbronn
Stadt Möckmühl

Plan 2 von 2
Anlage 2

bearbeitet	Datum	Zeichen
geprüft	03.03.2021	KZ
	03.03.2021	JM

Lageplan
Maßstab 1:1000

Bestandsplan T=3

Anerkannt: _____ Planverfasser: _____